



# Belebungsbecken - Schnitte -


## Detail Überschußschlammleitung

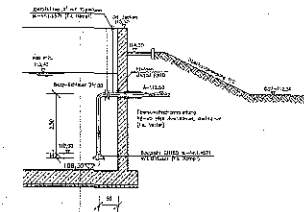


SNITT C-C

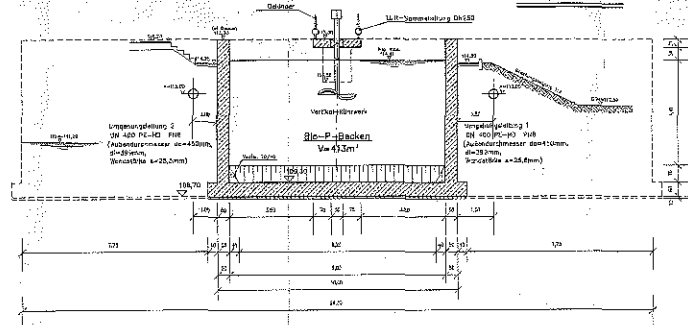


SNITT D-D

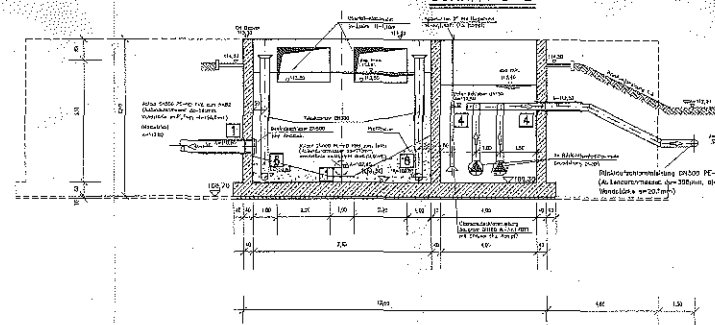

SNITT B-B

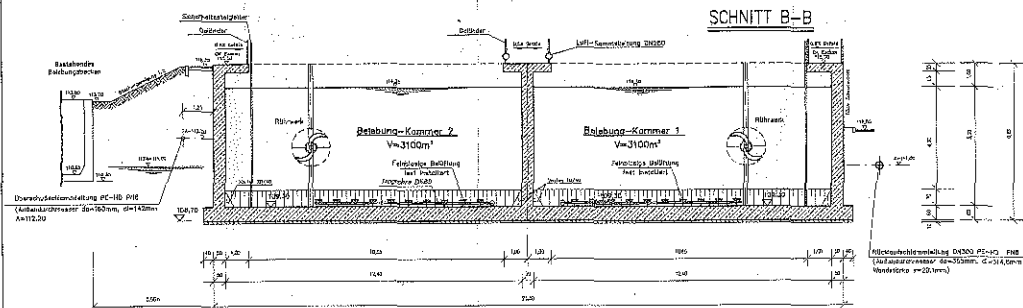

SNITT E-E

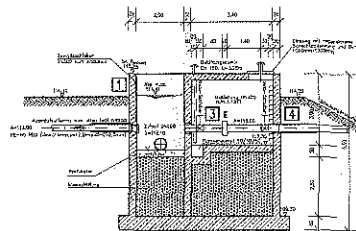

Fortsetzung  
Anl. 1

<b>VOIGT INGENIEURE</b>	
STADT STUTENSEE	
Umbau und Erweiterung der Kläranlage Blankenloch	
Projekt:	Bestandsplan
Zeichner:	J. B.
Datum:	1990
Folien-Nr.:	1/1