# Schnitt A – A

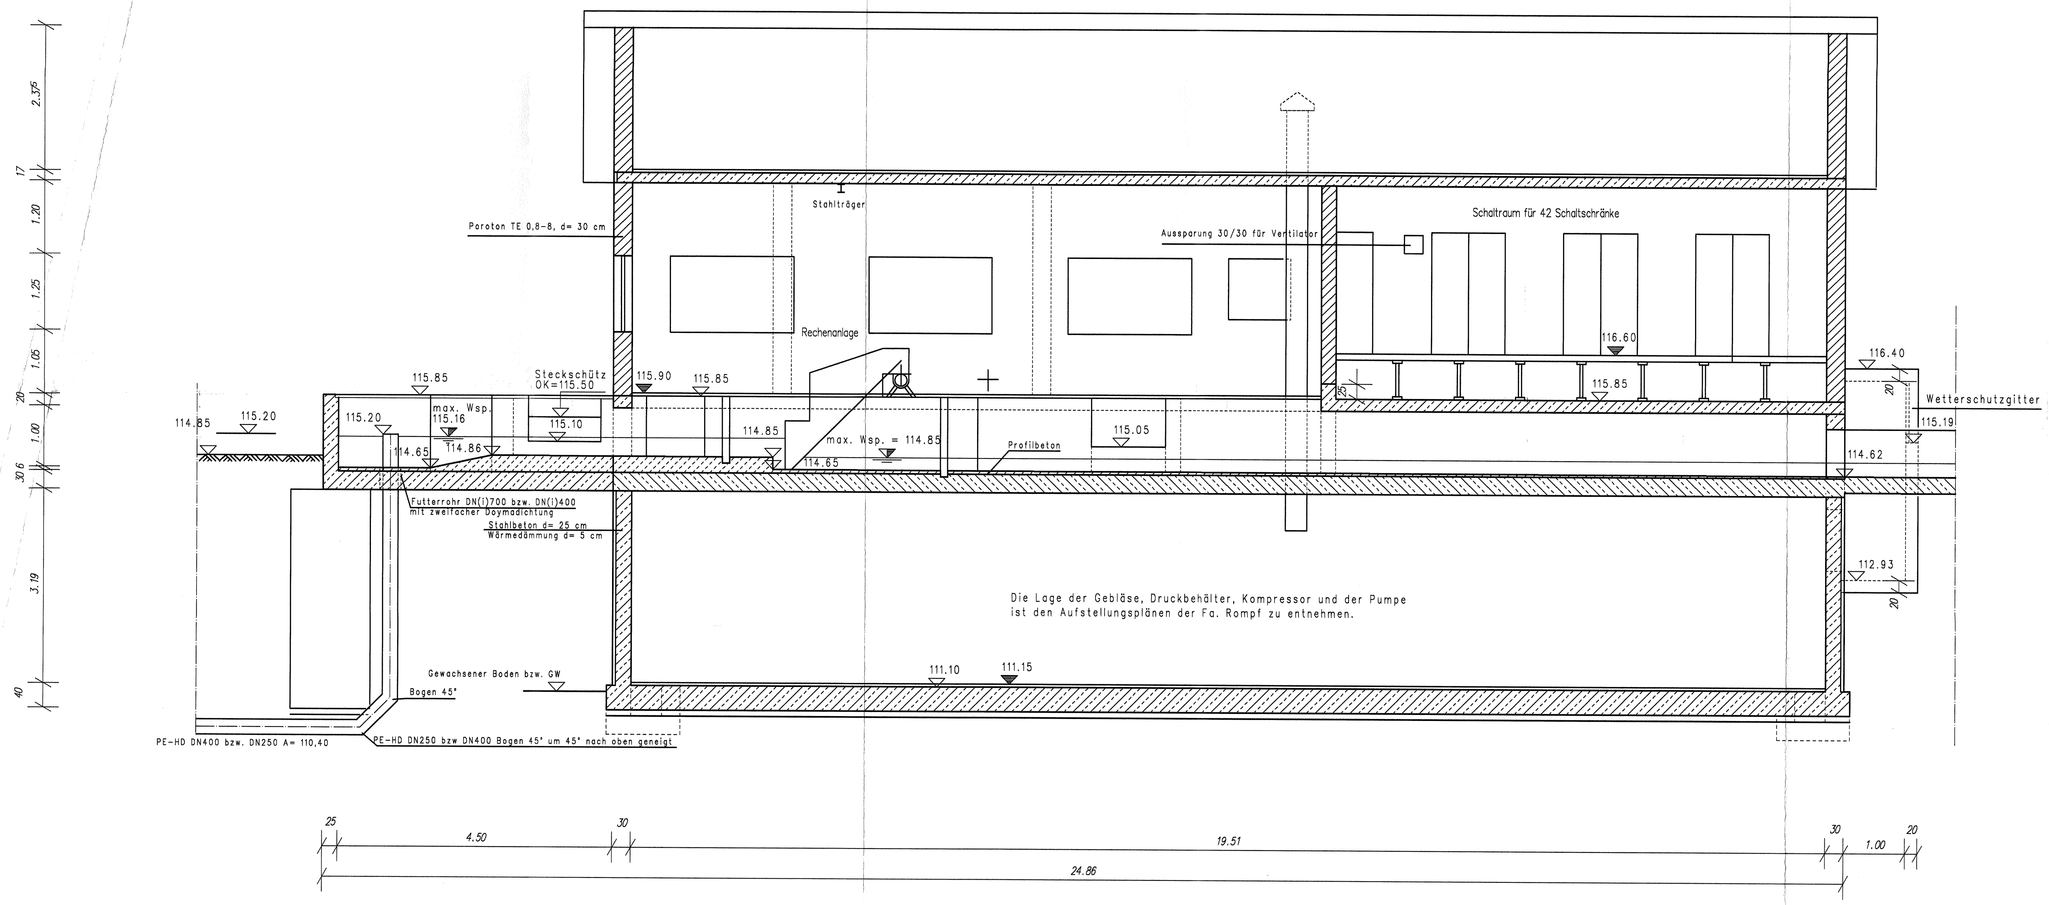


# Schnitt C – C

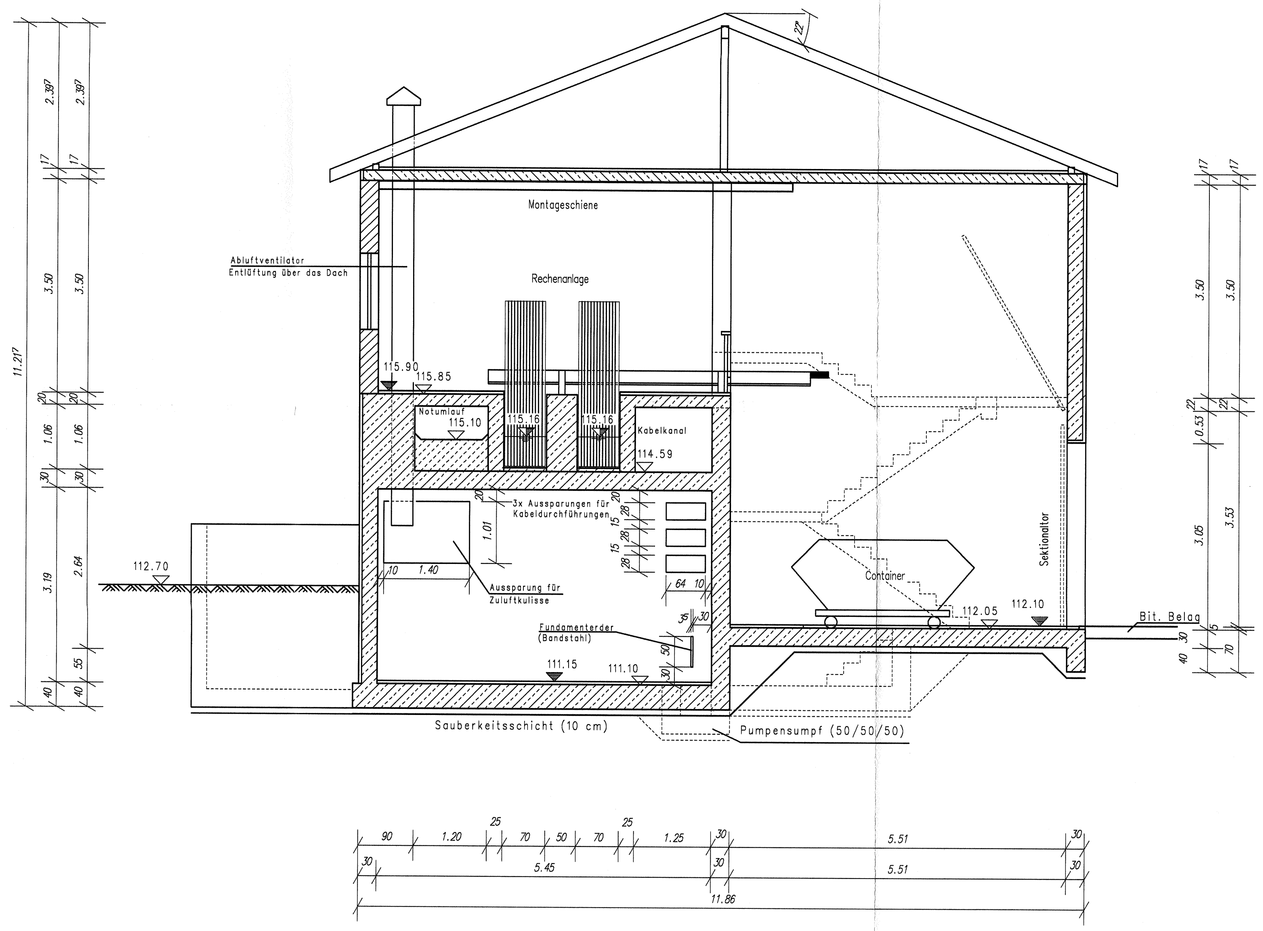


# Schnitt B – B

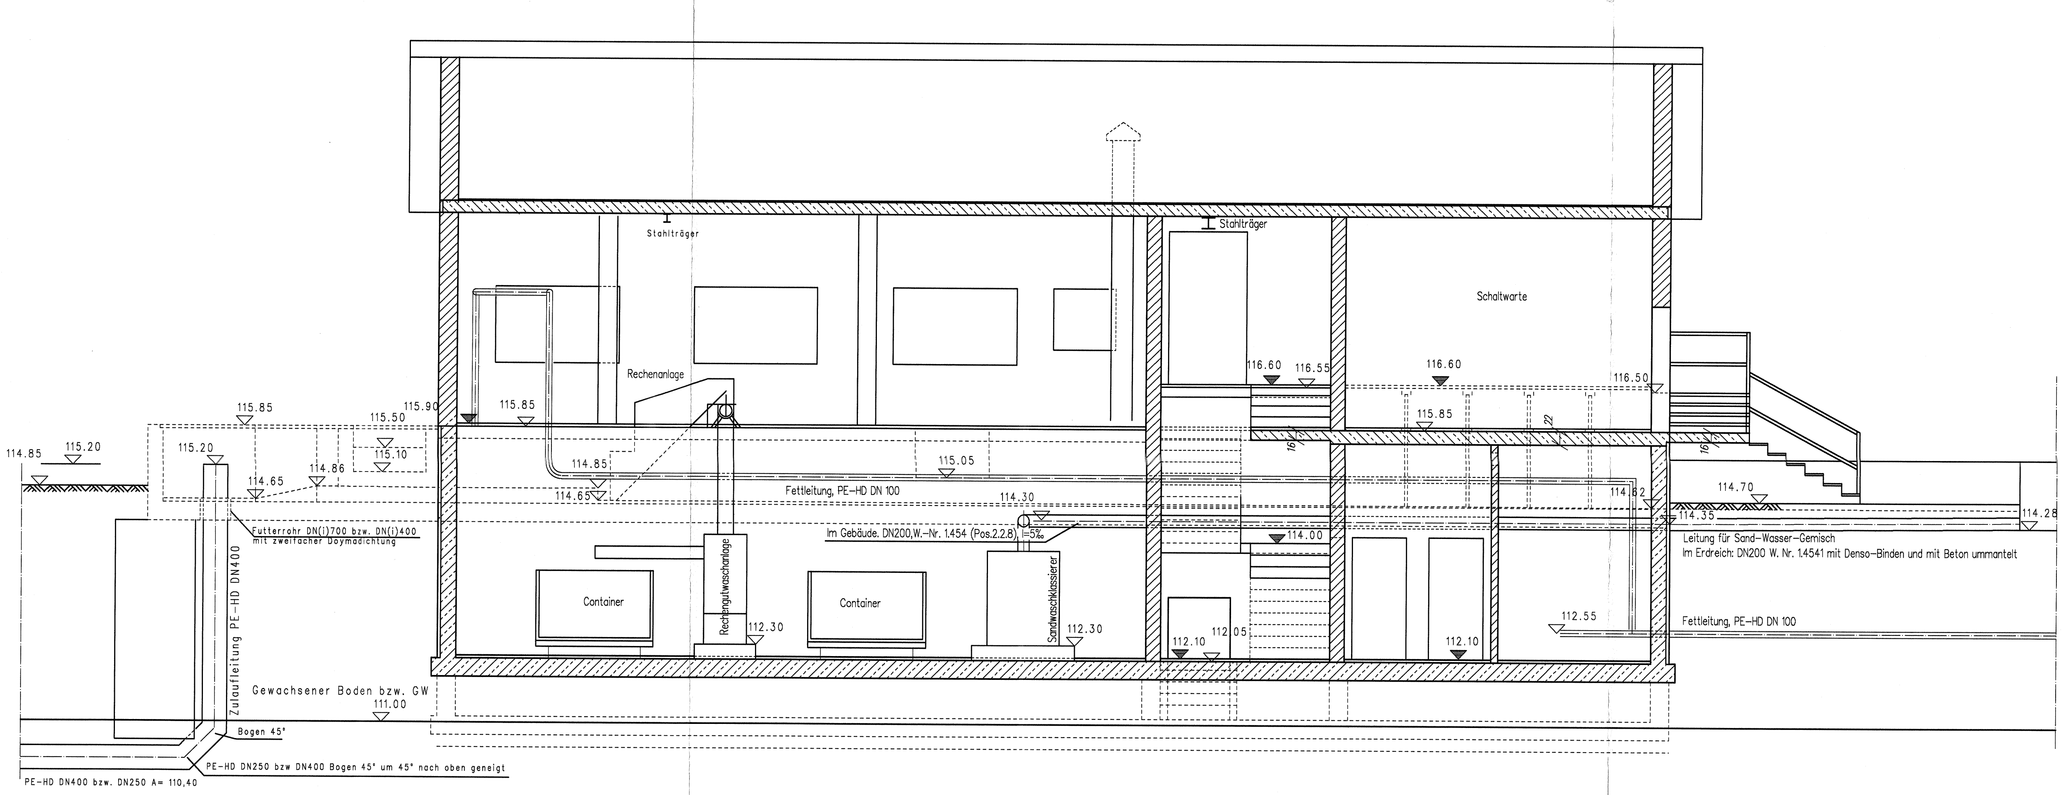


Fertigung

Anl.:

| Index | Datum | Name | Änderung |
|---|---|---|---|
| | | | |

Planverfasser:

**VOIGT INGENIEURE**


VOIGT INGENIEURE GmbH Karlsruhe
Neureuter Straße 37b
76185 Karlsruhe
Tel. (07 21) 972 39-0
Fax (07 21) 972 39-90

Friedrichstraße 15
76744 Wörth
Tel. (0 72 71) 97 99-60
Fax (0 72 71) 97 99-61


Bauherr: **STADT STUTENSEE**

Projekt: **Umbau und Erweiterung der Kläranlage Blankenloch**

Phase: **Bestandsplan**

Plan: **Maschinenhaus - Schnitte -**

Gewerk: **KLA**


Weitergabe sowie Vervielfältigung dieser Unterlage, Verwertung und Mitteilung ihres Inhaltes nicht gestattet, soweit nicht schriftlich zugestanden.


| | | | |
|---|---|---|---|
| Bearbeitet | Kn | Maßstab: | 1 : 50 |
| Gezeichnet | KP/ED | | |
| Geprüft | | | |
| Datum | Mai 2000 | Zeichnung Nr.: | MH-2J-50.PIC |
| Projekt Nr. | 145.1529 | | |

Ablagevermerk: Y:\BLAN-KLA\BESTAN\...\MH-2J-50.PIC